


Załącznik nr 1
do Umowy
z dnia

BUDOW
.....
MOWOK/13

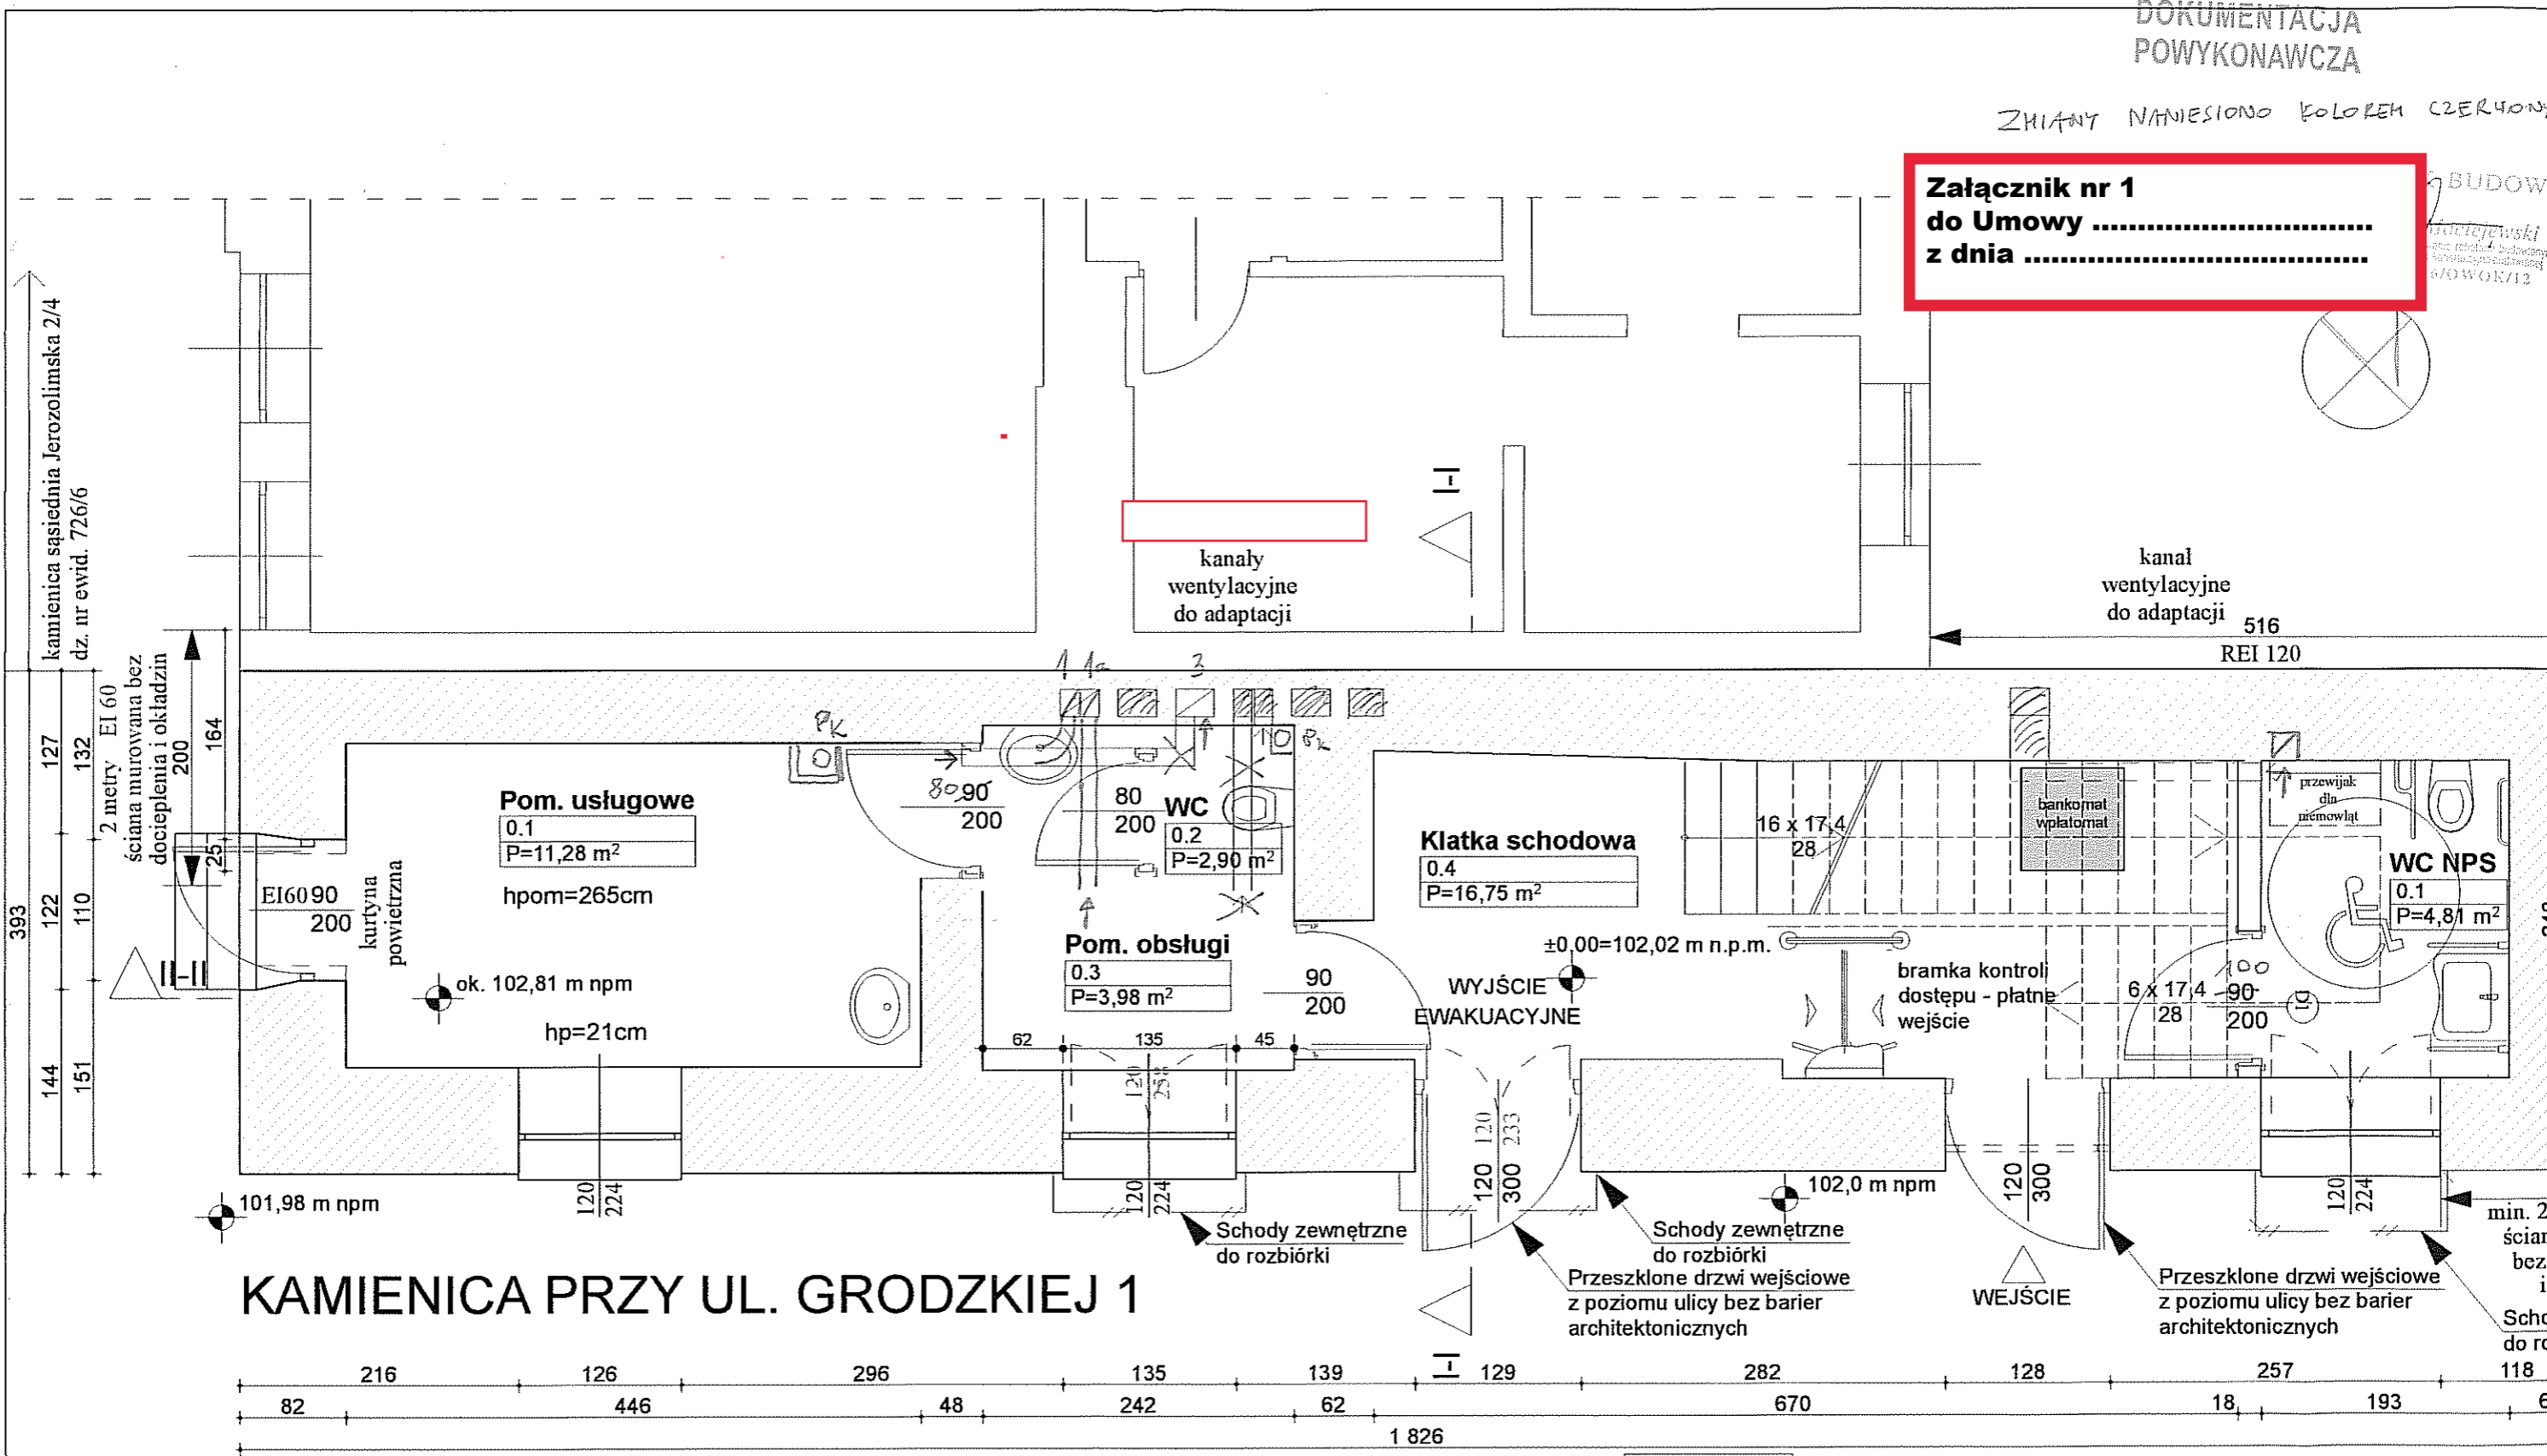

KAMIENICA PRZY UL. GRODZKIEJ 1

RZUT PARTERU
- USŁUGA NA WYNAJEM, HALL I WC DLA NPS
SKALA 1:50

Zmiany mają charakter nieistotny


MAZOWIECKA OKRĘGOWA IZBA ARCHITEKTÓW RP
MA-1798
Nr upr. MA/047/05
ARCHITEKT
IARP

URZĄD MIASTY
Biuro Miejskiego Konserva
ul. 400 Płock, 81a

KAMIENICA PRZY UL. GRODZKIEJ 1

DOKUMENTACJA
POWYKONAWCZA

ZMIANY NAWIĘDZONO KOLOREM CZE

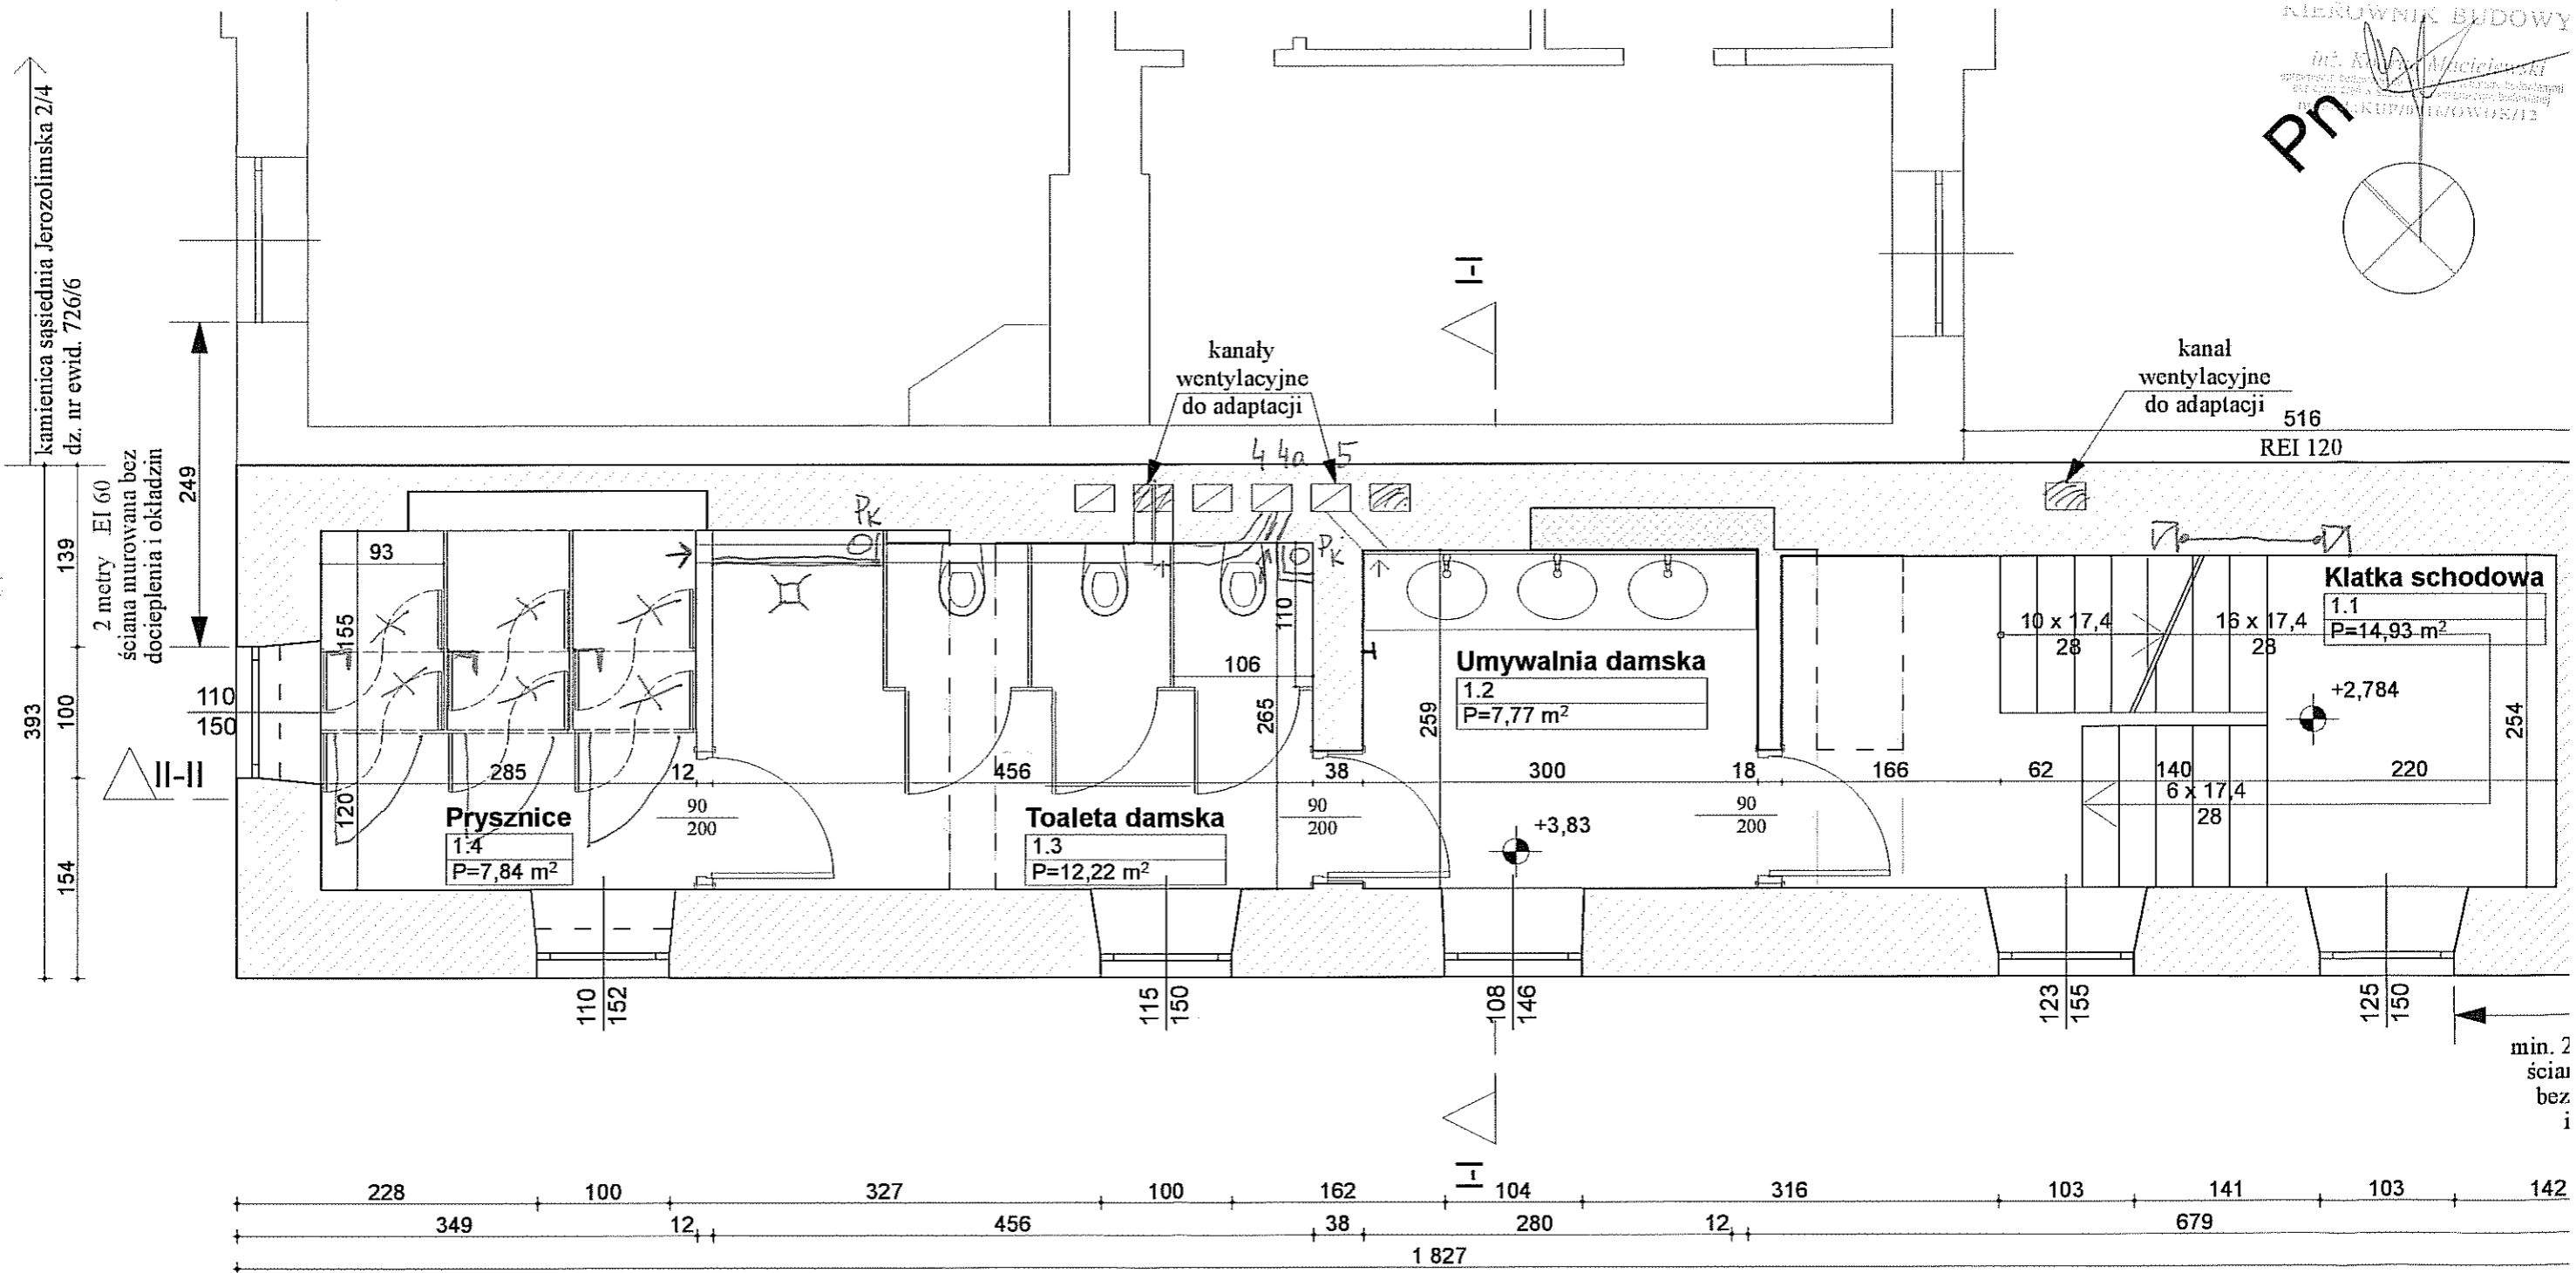

RZUT I PIĘTRA
- UMYWALNIE, TOALETY I PRYSZNICE DAMSKIE
SKALA 1:50

- ściany do rozbiórki
- ściany istniejące
- ściany projektowane
- zamurowania


MAZOWIECKA OKRĘGOWA IZBA ARCHITEKTÓW
 MA-1798
 Nr upr. MAJ047/05
 ARCHITEKT
 IARP



Biuro Architektoniczne
 ul. Młodszyńskiego K
 09-400 Płocin

ZMIANY NAWIESIONO KOLOREM CZE


KIEROWNIK BUD



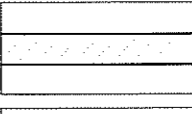
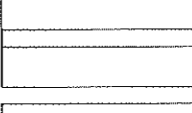
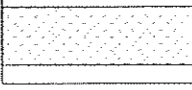
PN

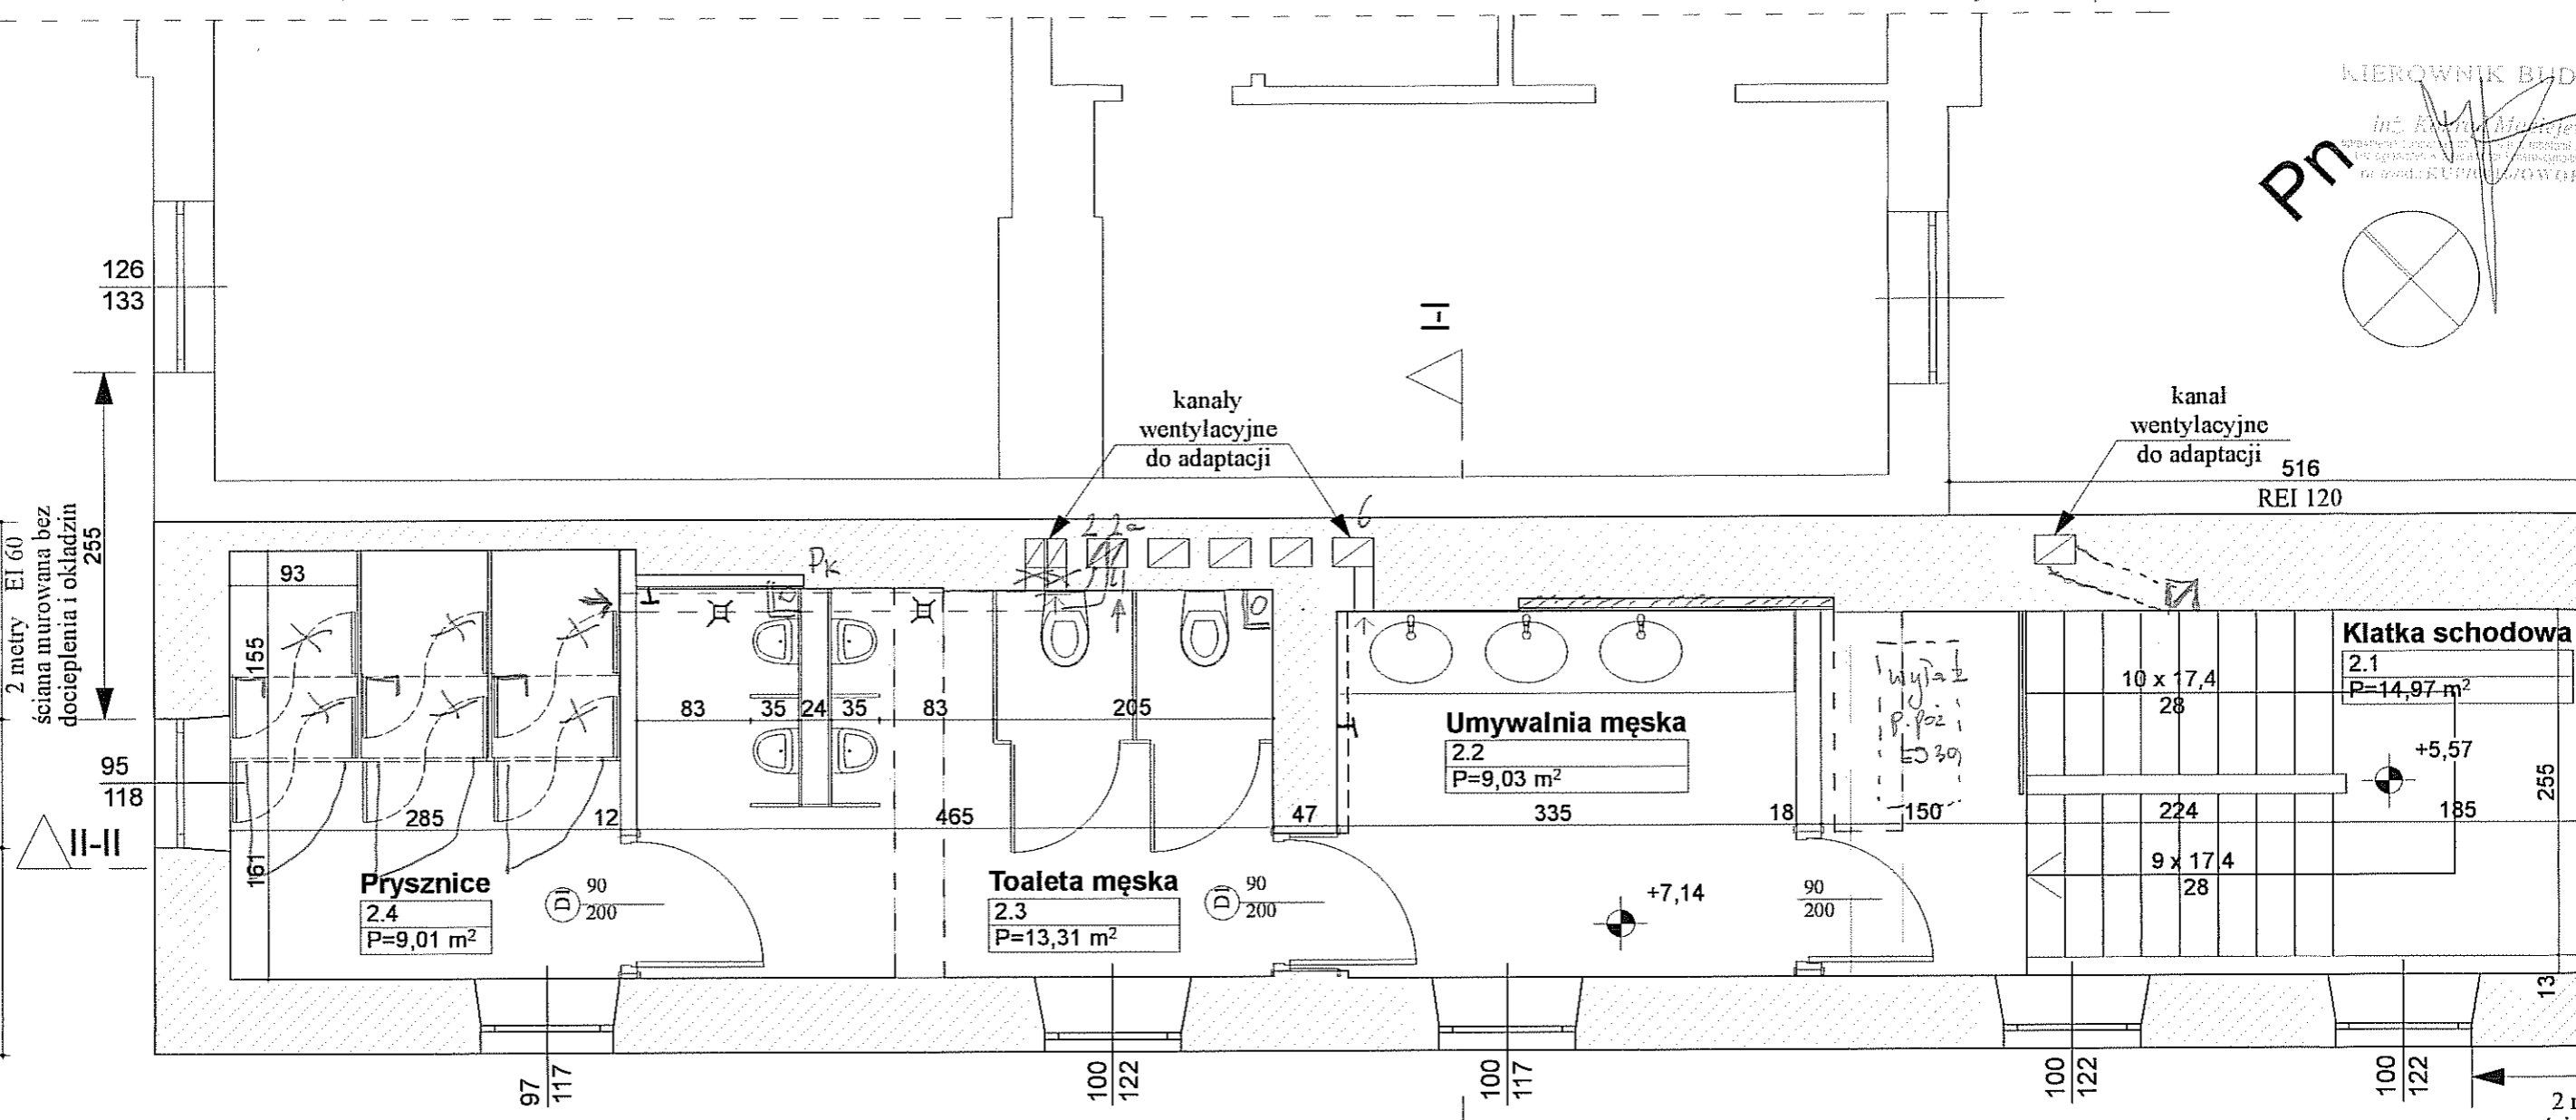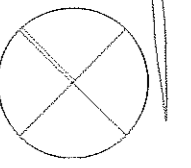


KAMIENICA PRZY UL. GRODZKIEJ 1

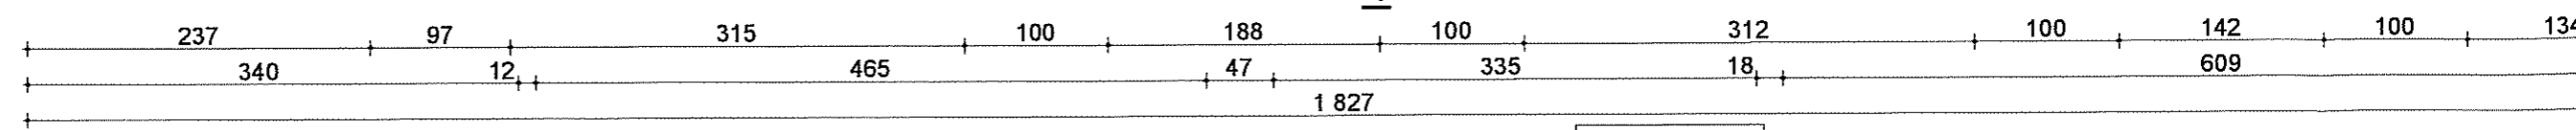

RZUT II PIĘTRA
- UMYWALNIE, TOALETY I PRYSZNICE MĘSKIE
SKALA 1:50

-  ściany do rozbiórki
-  ściany istniejące
-  ściany projektowane
-  zamurowania

Zmiany projektu

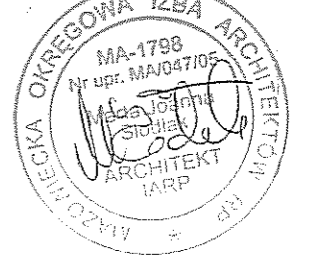

URZĄD MIASTA
